


Inwentaryzacja powykonawcza obiektu

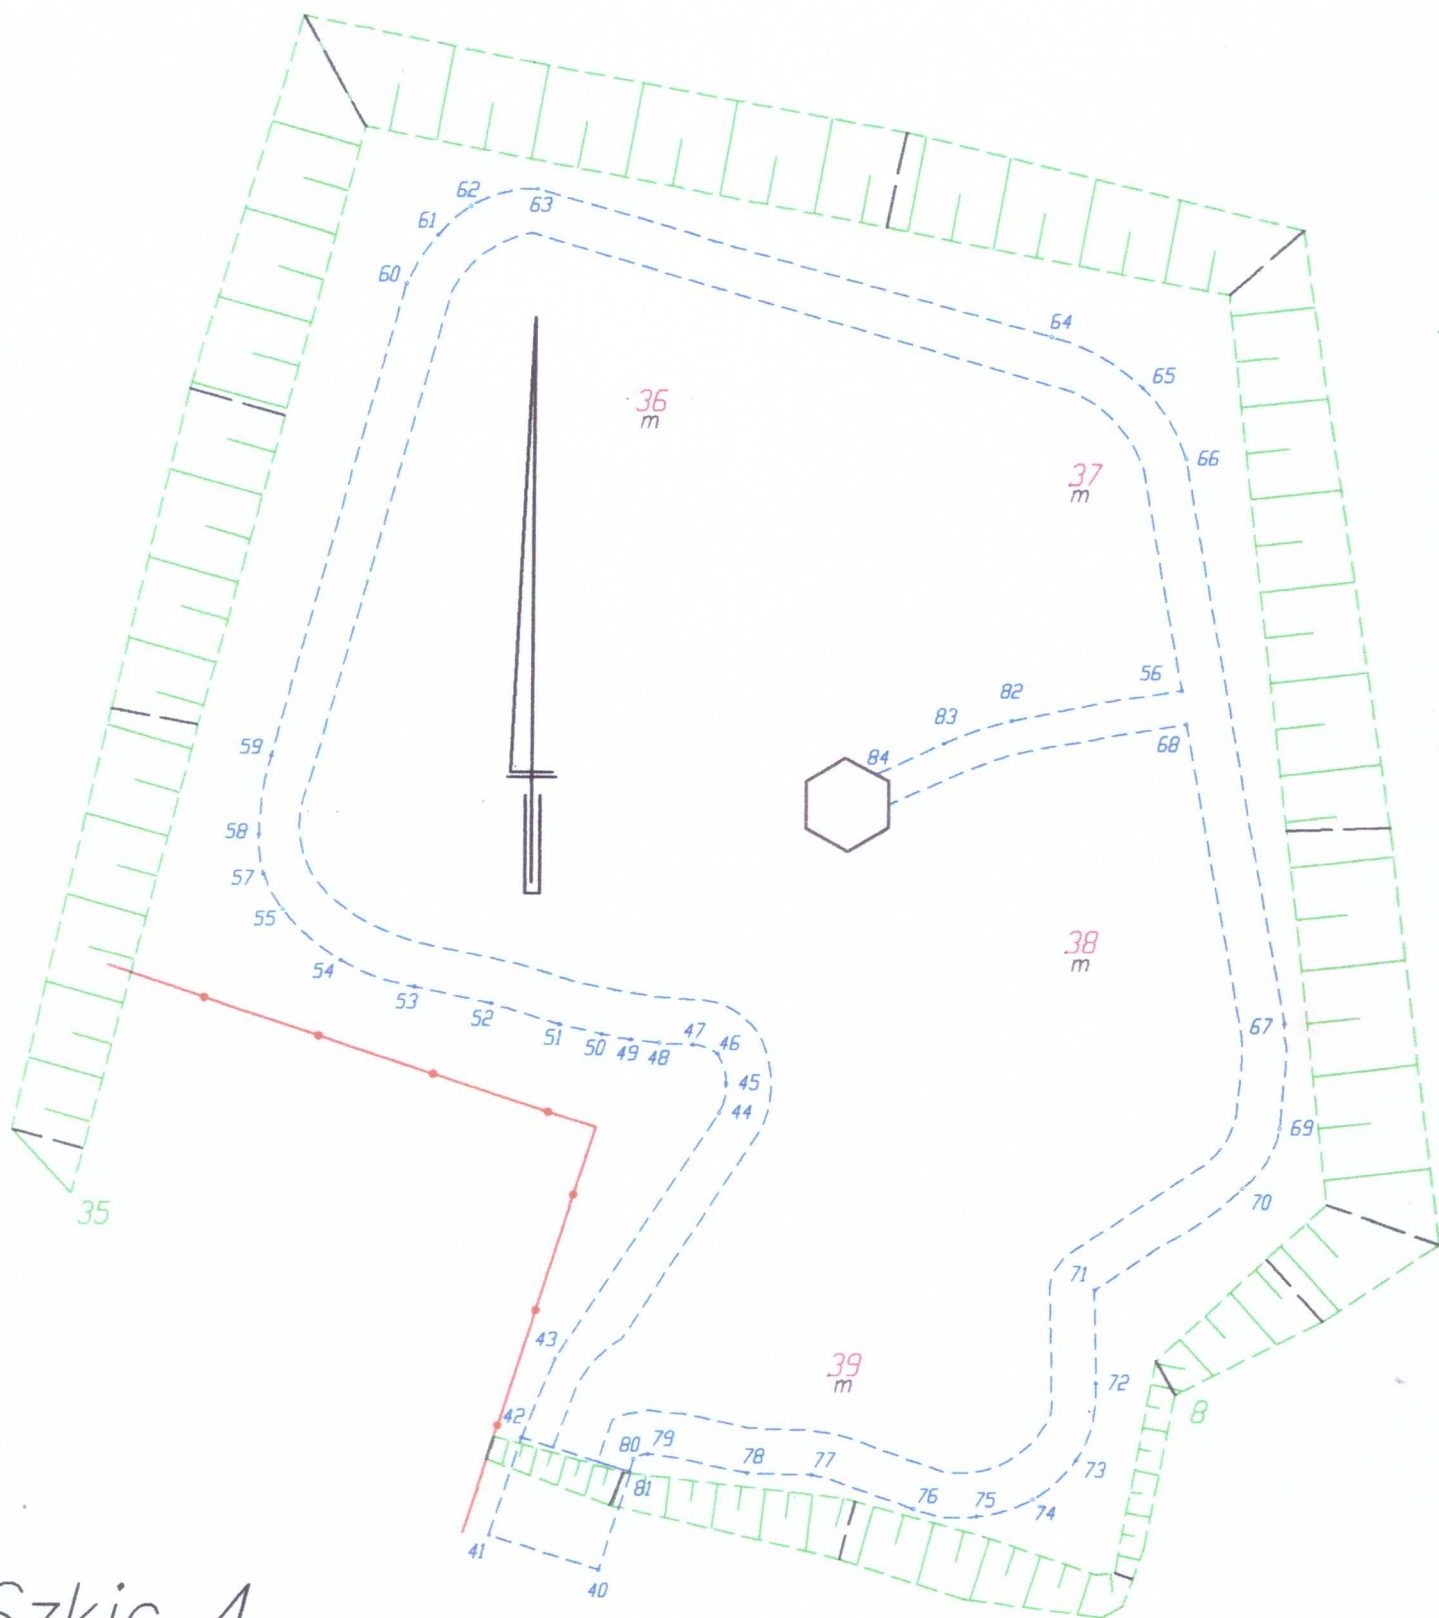

Szkic 4


Wytyczenie ścieżki edukacyjnej
obr. Wielczeniec Fabiański, dz.76/2

gm. Fabianki

pow. włocławski

wyk. dn. 13.08.2015r.

GRZETA
Włodzisławski
13.08.2015

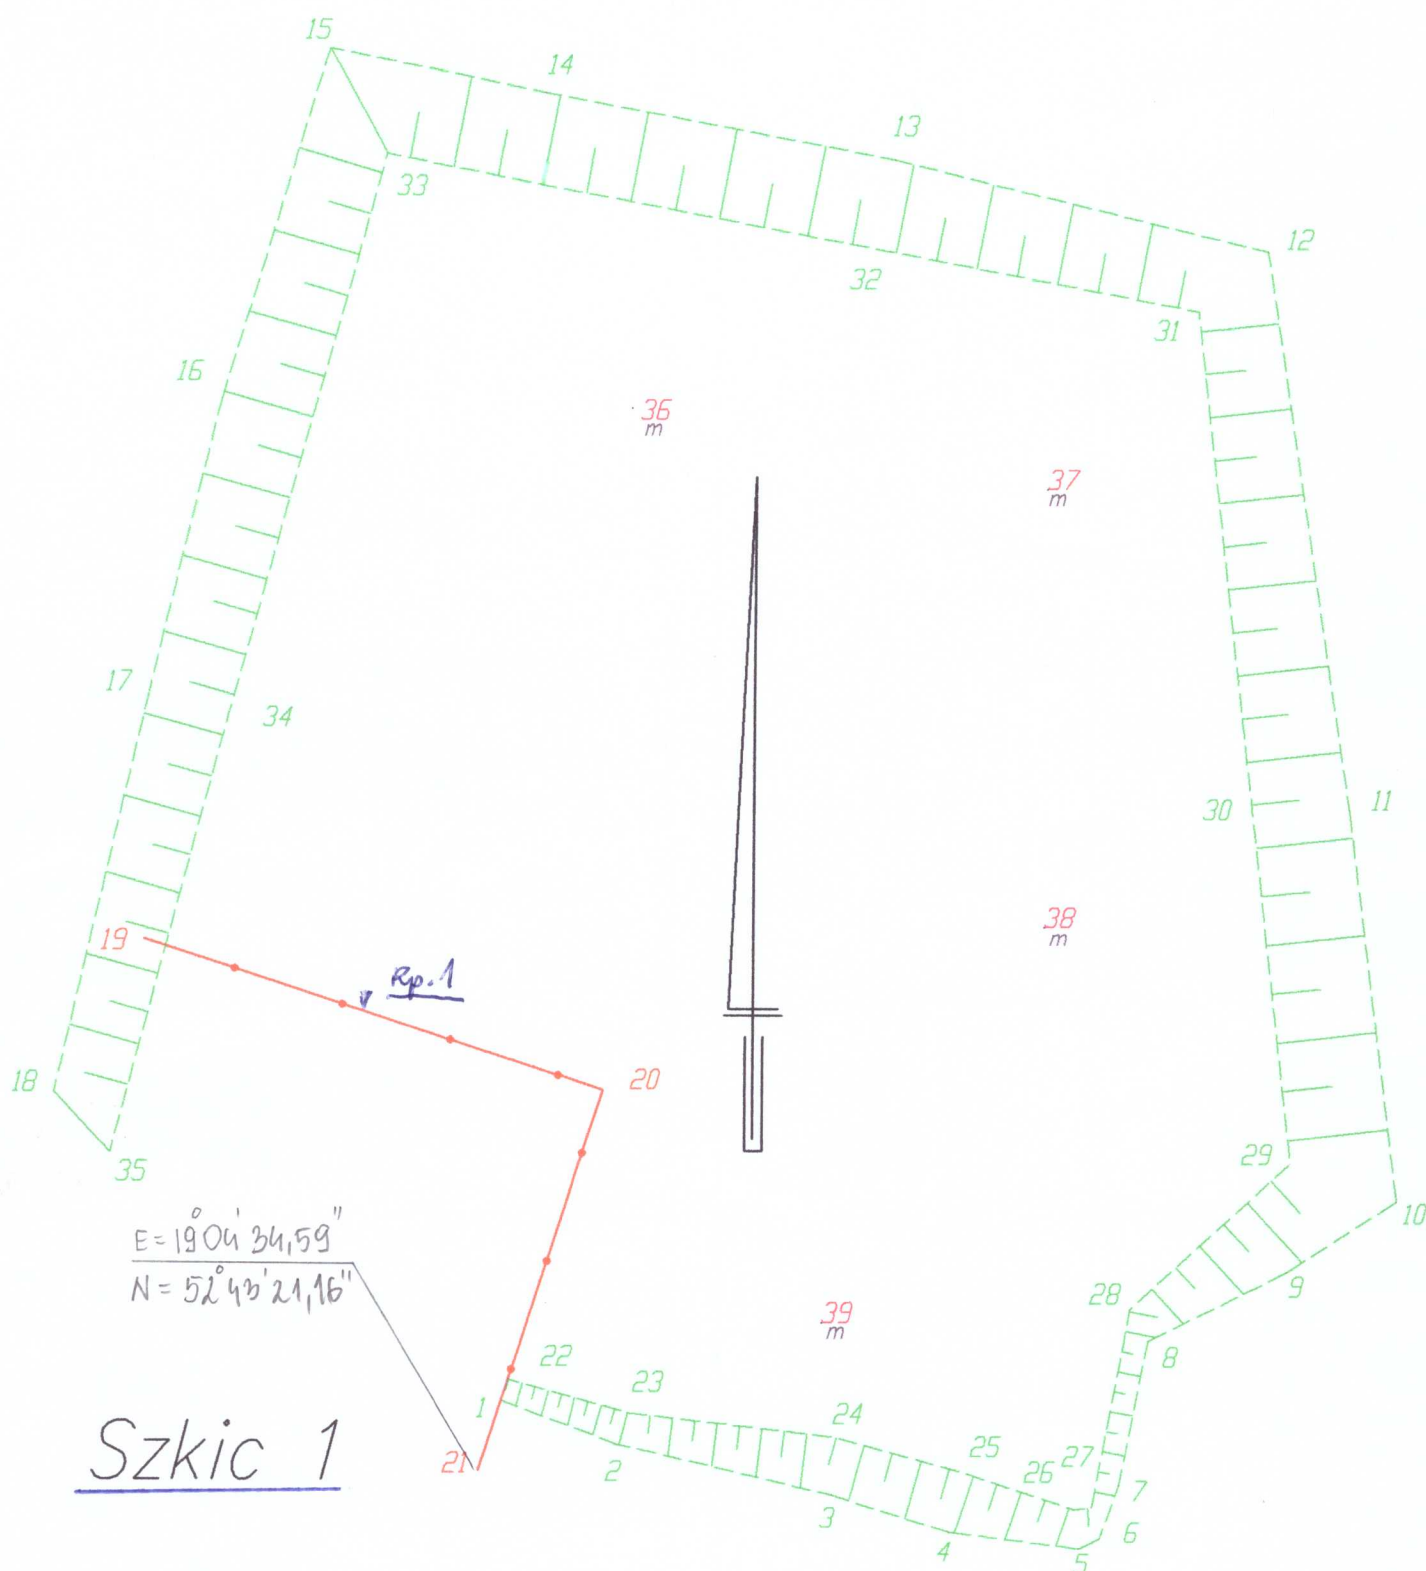

Wytyczenie skarp projektowanych, studni odgazowania i rp. rob.
 obr. Wielczeniec Fabiański, dz. 76/2 gm. Fabianki pow. włocławski

wyk. dn. 24.06.2015r.

ORGDETA
 Włocławek
 upr. nr 9943